Gemeente : **Roeselare**
Straat : **Haakwegel**
Nummer : **20**
Perceelnr :

Datum rioolkeuring
Opmeting : 09/05/2025

Opgemaakt door:

AQUANNE
RIOOLKEURINGEN & ADVIES

Randgegevens :

- oppervlakte perceel (m²) : 245,99 m²
- volume regenwaterput (liter) : niet aanwezig
- aantal bewoners :

Uitgevoerde werken

Haakwegel 20:

1. De dakpijp van de garage werd afgekoppeld van de bestaande vuilwaterleiding en werd aangesloten op de vloei van het huisaansluitputje RWA.
2. Wegens een gesloten bebouwing diende het regenwater van de achterzijde niet afgekoppeld te worden.
   2.1. Uitzonderingsregel breken door of onder de woning is hier van toepassing.
3. De wegenisaannemer sloot de bestaande vuilwaterleiding aan op de vloei van het huisaansluitputje DWA en plaatste een huisaansluitputje RWA op wacht.

Goedgekeurd door de eigenaar :
. Lisa Bardyn
. Haakwegel 20
. 8800 Roeselare
.
.
dd:
handtekening

Goedgekeurd door de bewoner :
. zie eigenaar
.
.
.
dd:
handtekening

ASBUILT TOESTAND

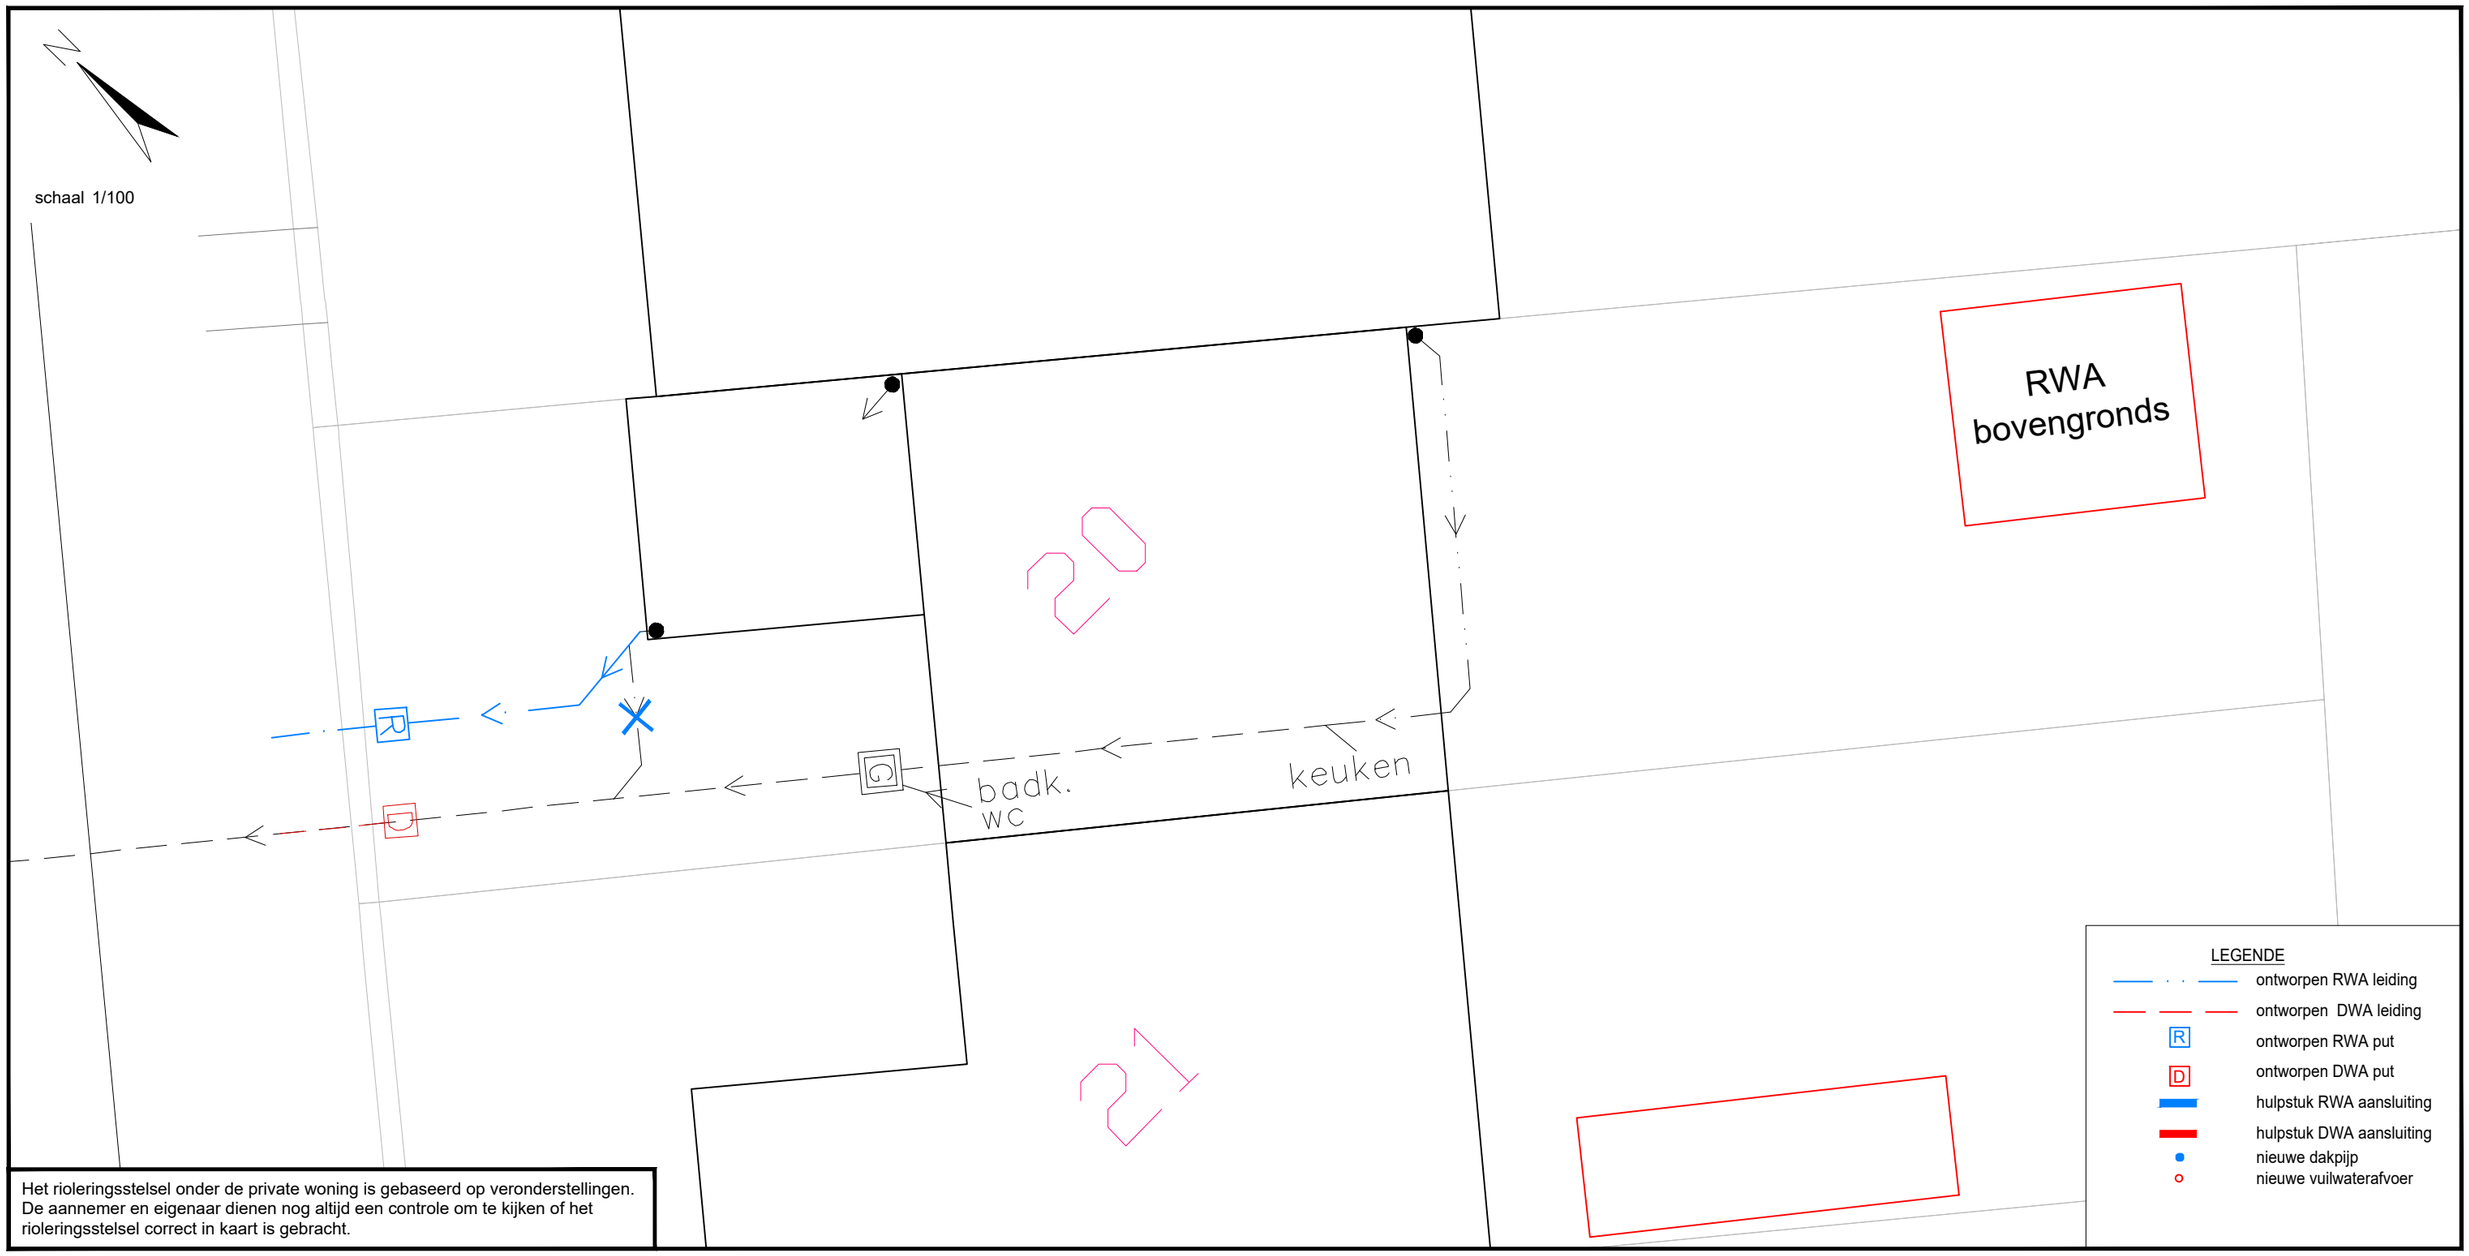

Het rioleringsstelsel onder de private woning is gebaseerd op veronderstellingen. De aannemer en eigenaar dienen nog altijd een controle om te kijken of het rioleringsstelsel correct in kaart is gebracht.

ROE18.54 – Keuringen.dwg